





區位圖
CONTEXT MAP

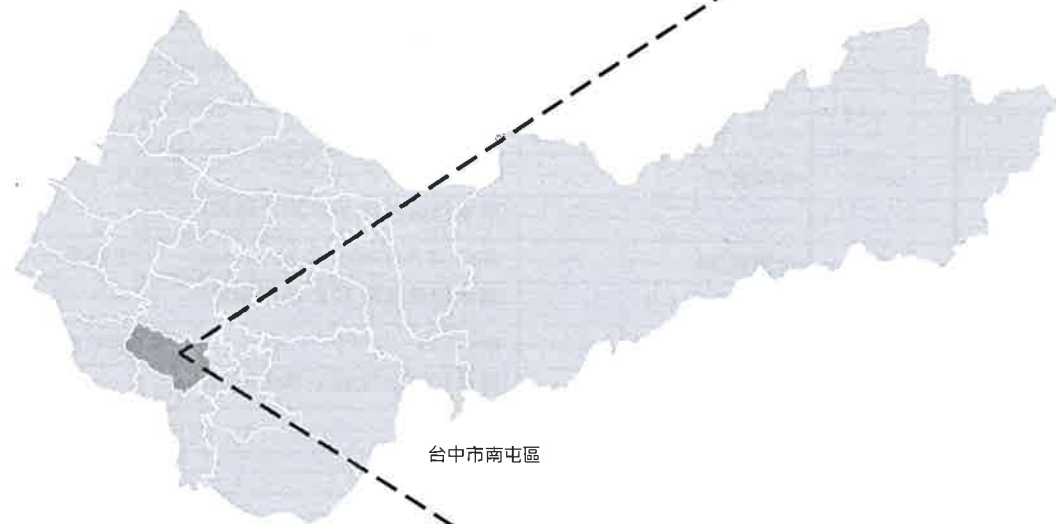

主要工程索引圖
KEY MAP

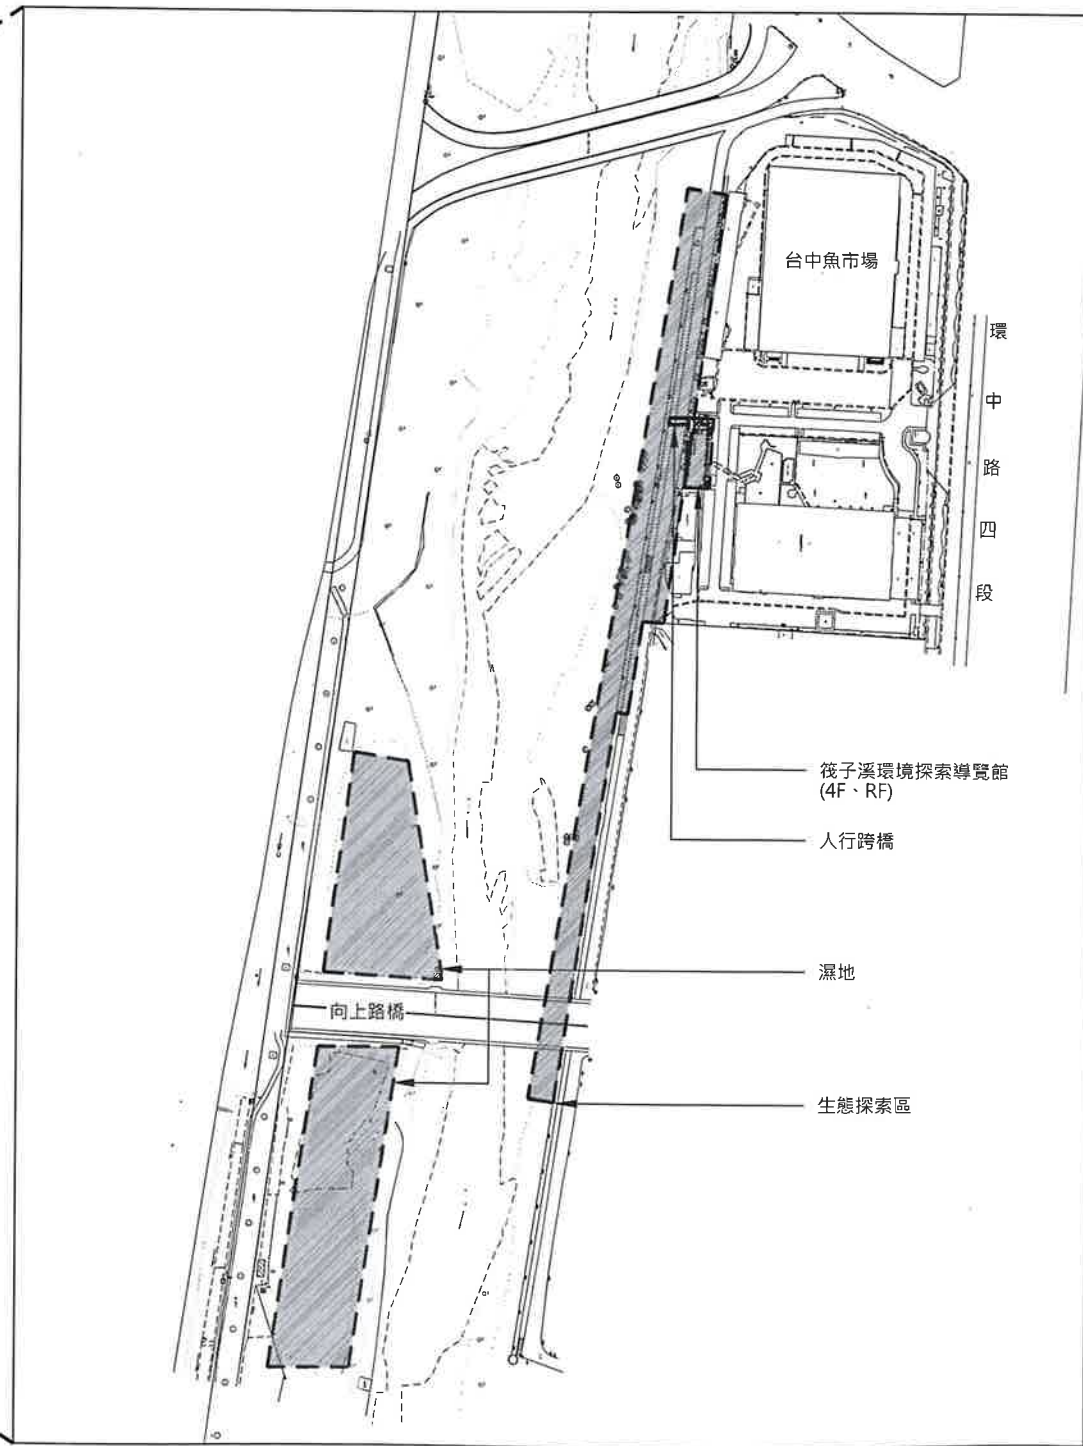

竣工圖

版次	日期	說明	修改	校核	批准

工程名稱

筏子溪環境探索導覽館及周邊地區整體環境改善工程



五湖四海 營造股份有限公司
WSH Construction Co., Ltd.


單位 cm

比例尺



圖號 P-01

索引圖&區位圖

第3 頁
共 頁

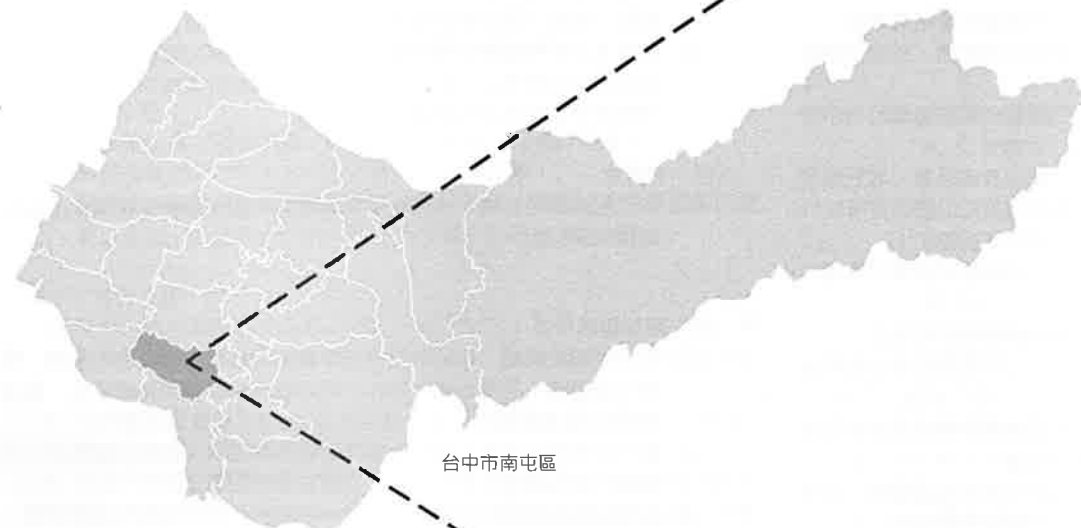

區位圖
CONTEXT MAP

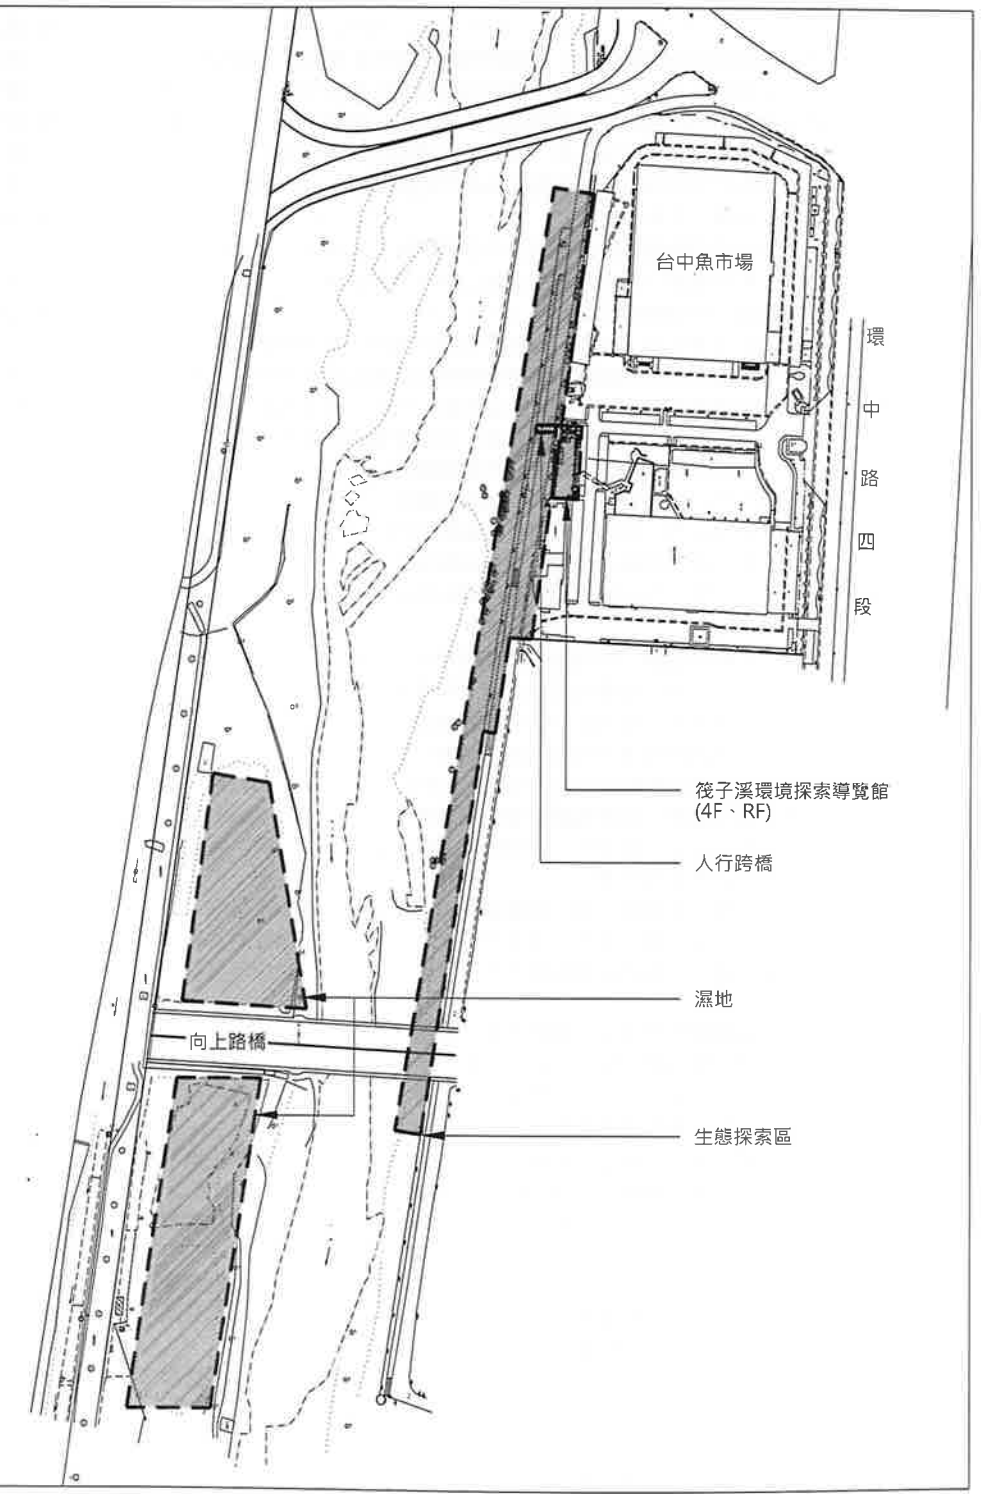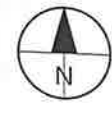

主要工程索引圖
KEY MAP



竣工圖							工程名稱	 五湖四海 營造股份有限公司 WHS Construction Co., Ltd.	單位 cm	圖號 L00-3001	第 06 頁
							筏子溪環境探索導覽館及周邊地區整體環境改善工程		比例尺	索引圖 & 區位圖	共 頁
	版次	日期	說明			修改					校核

